【概　　要】

工　事　名	新津郷用水農業水利事業 車場幹線用水路(その2)工事
工事場所	新潟市秋葉区結地内他
工　　期	至　令和 5年　9月　1日
	至　令和 6年　3月　18日　200日間
契約金額	￥124，300，000　－(内消費税￥11，300，000－)
	￥126，335，000　－(内消費税￥11，485，000－)　(変更)
受　注　者	秋葉建設興業株式会社
	現場代理人　黒田　和夫
	監理技術者　新保　信行

【工事内容】

管体工(φ1350　FRPM管・鋼管)：208.4m
付帯施設工(通気施設)：1基
復旧工(市道1-82,1-83号線)：1式

【工事内訳】

名称		規格	単位	数量 当初	数量 変更
土工					
作業土工	床掘	素掘り区間及び建込み簡易土留め区間	m3	1640	1650
埋戻工	川砂	購入土	m3	652	0
〃	改良土	購入土	m3	0	656
盛土工(法面部)	川砂	購入土	m3	89	0
	改良土	購入土	m3	0	119
整形仕上げ工	法面整形工	盛土法面	m3	652	0
作業残土処理工	残土処理		m3	0	656
共通工					
植生工		植生シート	m2	572	572
構造物撤去工					
撤去工		市道1-82号線、市道1-83号線	式	1	1
〃		残置CO望、発生木材	式	0	1
管体基礎工					
砕石基礎工	砕石基礎	クラッシャーラン(RC-40)	m3	843	843
管体工					
FRPM管機械布設工	内圧管4種φ1350	素掘り区間	m	107.2	107.2
〃	〃	簡易土留め区間	m	98.2	98.2
鋼製継輪吊込掘付	φ1350		m	3.0	3.0
鋼管吊込掘付	φ1350		本	1	1
埋設物表示工	埋設表示テープ	W150 2倍ポリエチレンクロス	m	206	206
付帯施設					
通気施設	2000×2000×1400	21-12-25BB	式	1	1
市道復旧工		市道1-82号線、市道1-83号線	式	1	1
進入防止工		進入防止工	式	0	1
仮設工					
耕起			m2	17,718	17,718
たて込み簡易土留め			m	91.8	91.8
工事用進入路			式	1	1
工事用進入路(斜路)			式	1	1
工事用道路			式	1	1
水路横断工			式	1	1
回転場			式	1	1
給水口保護工			式	1	1
管閉塞工			式	1	1
仮置き場仮設			式	1	1
水替工		小口径	式	1	1
除雪工			式	1	1
交通誘導警備員		交通誘導警備員B	人	108	108
その他					
運搬費			式	1	1
技術管理費			式	1	1

【工事用出入り口から施工場所を望む】

起点から終点を望む

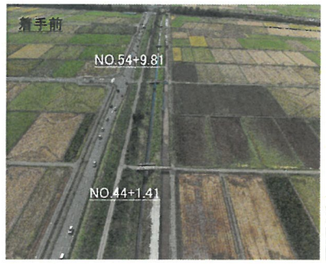

終点から起点を望む

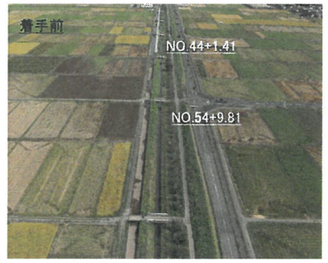

平面図

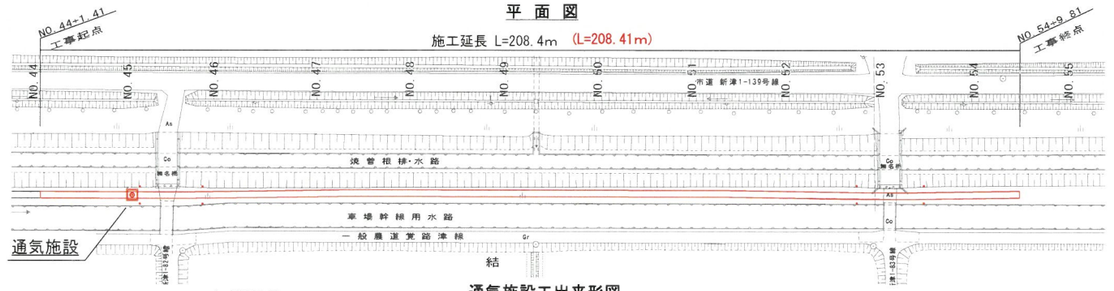

通気施設工出来形図

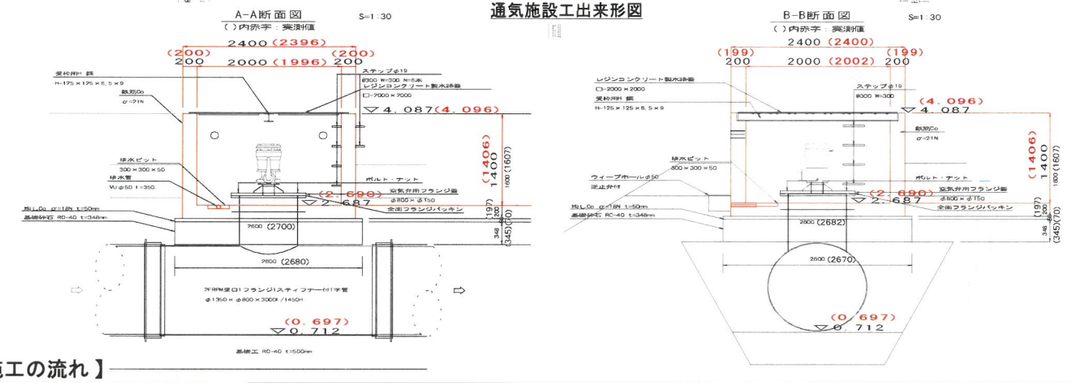

出来形断面

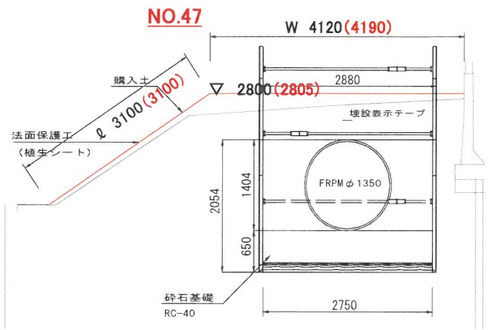

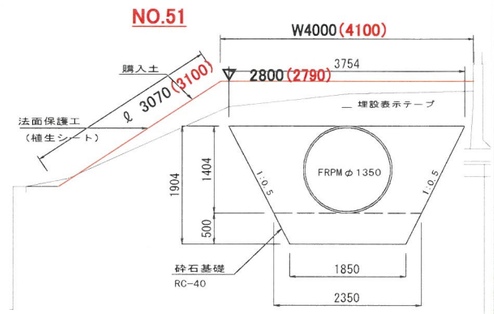

【管内部】

起点から終点を望む

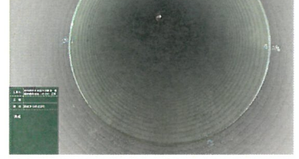

NO.54から終点を望む

【施工の流れ】

[施工状況の詳細]

管据付け 作業の詳細